

Mastenr.	x	y	Punkt-avstand	Avstand fra plattform-kant	Lampe-type	Lumen	Lumen-dimmet	Lyspunkt-høyde	Mastetype (*)	Armaturtype	Kommentar
P-01	6611711,599	614618,228	14,1 m	3,5 m	LED	4200	2100	4 m	A	Siteco SL 10 midi	Montert "topp-mast"
P-02	6611697,524	614618,759	14,1 m	3,5 m	LED	4200	2100	4 m	A	Siteco SL 10 midi	Montert "topp-mast"
P-03	6611683,501	614619,395	14,0 m	3,5 m	LED	4200	2100	4 m	A	Siteco SL 10 midi	Montert "topp-mast"
P-04	6611669,491	614619,900	14,0 m	3,5 m	LED	4200	2100	4 m	A	Siteco SL 10 midi	Montert "topp-mast"
P-05	6611655,532	614620,420	14,0 m	3,5 m	LED	7000	4200	4 m	A	Siteco SL 10 midi	Montert "topp-mast"
P-06	6611641,525	614620,919	14,0 m	3,5 m	LED	7000	4200	4 m	A	Siteco SL 10 midi	Montert "topp-mast"
P-07	6611627,523	614621,445	14,0 m	3,5 m	LED	7000	4200	4 m	A	Siteco SL 10 midi	Montert "topp-mast"
P-08	6611613,571	614621,929	14,0 m	3,5 m	LED	7000	4200	4 m	A	Siteco SL 10 midi	Montert "topp-mast"
P-09	6611599,538	614622,430	14,0 m	3,5 m	LED	7000	4200	4 m	A	Siteco SL 10 midi	Montert "topp-mast"
P-10	6611585,535	614622,925	14,2 m	3,5 m	LED	7000	4200	4 m	A	Siteco SL 10 midi	Montert "topp-mast"
P-11	6611571,125	614620,273	14,0 m	6,6 m	LED	7500	4500	4 m	A	Siteco SL 10 midi	Montert "side-entry" arm = 1,0 m
P-12	6611556,870	614620,787	14,0 m	6,6 m	LED	7500	4500	4 m	A	Siteco SL 10 midi	Montert "side-entry" arm = 1,0 m
P-13	6611542,864	614621,282	14,0 m	6,6 m	LED	7500	4500	4 m	A	Siteco SL 10 midi	Montert "side-entry" arm = 1,0 m
P-14	6611532,051	614624,666	14,7 m	3,6 m	LED	7000	4200	4 m	A	Siteco SL 10 midi	Montert "topp-mast"
P-15	6611517,325	614625,189		3,6 m	LED	7000	4200	4 m	A	Siteco SL 10 midi	Montert "topp-mast"


Mastenr.	x	y	Punkt-avstand	Avstand fra plattform-kant	Lampe-type	Lumen	Lumen-dimmet	Lyspunkt-høyde	Mastetype (*)	Armaturtype	Kommentar
P-16	6611502,450	614625,718	16,0 m	3,6 m	LED	7000	4200	4 m	A	Siteco SL 10 midi	Montert "topp-mast"
P-17	6611486,401	614625,445	19,6 m	..	LED	3600	3000	4 m	A	Siteco SL 10 midi	Montert "topp-mast"
P-18	6611466,812	614625,652	20,0 m	..	LED	3600	3000	4 m	A	Siteco SL 10 midi	Montert "topp-mast"
P-19	6611446,839	614626,868	20,0 m	..	LED	3600	3000	4 m	A	Siteco SL 10 midi	Montert "topp-mast"
P-20	6611429,399	614628,520	13,3 m	..	LED	3000	2300	8 m	B	Siteco SL 10 midi	Montert "topp-mast"
P-21	6611414,903	614630,589	14,0 m	..	LED	3000	2000	8 m	B	Siteco SL 10 midi	Montert "topp-mast"
P-22	6611400,133	614633,556	LED	3000	2000	8 m	B	Siteco SL 10 midi	Montert "topp-mast"
P-23	6611429,370	614611,051	14,8 m	..	LED	3000	2000	8 m	B	Siteco SL 10 midi	Montert "topp-mast"
P-24	6611414,656	614612,986	15,2 m	..	LED	3000	2000	8 m	B	Siteco SL 10 midi	Montert "topp-mast"
P-25	6611400,460	614618,461	14,4 m	..	LED	3000	2000	8 m	B	Siteco SL 10 midi	Montert "topp-mast"
P-26	6611387,135	614623,994	15,9 m	..	LED	3000	2000	8 m	B	Siteco SL 10 midi	Montert "topp-mast"
P-27	6611374,365	614633,418	15,0 m	..	LED	3000	2000	8 m	B	Siteco SL 10 midi	Montert "topp-mast"
P-28	6611360,309	614638,466	14,8 m	..	LED	3000	2000	8 m	B	Siteco SL 10 midi	Montert "topp-mast"
P-29	6611346,513	614643,798	14,1 m	..	LED	3000	2000	8 m	B	Siteco SL 10 midi	Montert "topp-mast"
P-30	6611333,655	614649,462		..	LED	3000	2000	8 m	B	Siteco SL 10 midi	Montert "topp-mast"

TEGNFORKLARING

- Nytt belysningspunkt
- P-01
- CAP-15 W høyttaler

GENERELT

- Det henvises til IUP-00-N-00514 - Lysberegninger.
- Det henvises til IUP-00-I-00568 - Føringsveiplan.
- Det henvises til IUP-00-I-00569 - Kabelplan.
- Belysningspunkt består av fundament, mast og armatur. Armatur er montert i h.t. lysberegning for anlegget.

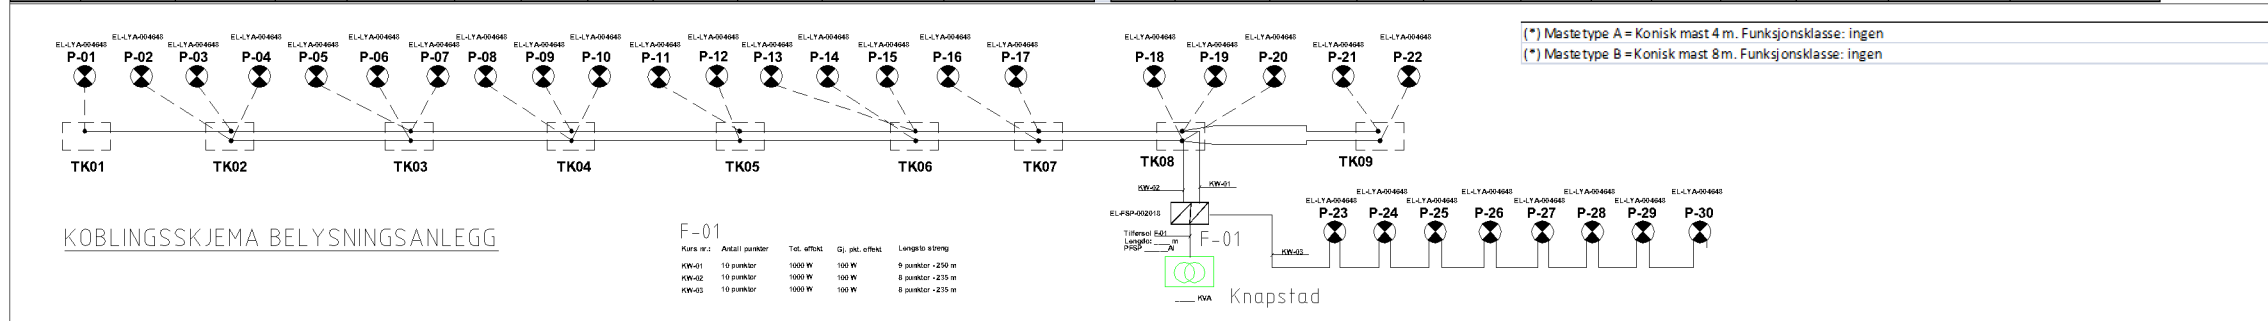

040	SOM BYGGET	25.01.2013	ARC	SR	UBJ
03C	ARBEIDSTEGNING	27.06.2012	ARC	SR	UBJ
02B	RETET ETTER UTKAST BYGGEPLAN	20.12.2011	ARC	SR	UBJ
Rev.	Revisjonen gjelder	Dato	Tegnet av	Kontrollert av	Godkjent av
ØSTFOLDBANEN - ØSTRE LINJE		Målestokk: 1:500	Fråsett 1 MÅLESTOKK A3		
Knapstad Holdeplass, km 17,1 - 17,4		Fråsett 2		-	
Belysningsplan		Fråsett 3		-	
Ny plattform		Produzent: Ramboll Norge AS			
PROSJEKT 96017020 PLATTFORMFORLENGSELER		Tegningsnummer:		IUP-00-N-00513	
SOM BYGGET		Tegningsnummer:		EL.108237-000	
		Rev.:		040	
		Rev.:		000	

