


|                |            |        |        |            |
|----------------|------------|--------|--------|------------|
| Km             | 24650      | 24700  | 24750  | 24800      |
| Hor.trase      | R=-500.000 |        | R=∞    | R=-200.000 |
| Overhøyde Spor |            |        |        |            |
| Ref. høyde     | 128.15     | 128.07 | 127.98 | 127.89     |
| Bakkenivå      | 128.23     | 128.16 | 128.07 | 127.98     |
| Hastighet      | 80 km/h    |        |        |            |

Akseptert  
 Akseptert m/kommentarer  
 Ikke akseptert (Kommentert)  
 Revider og send inn på nytt  
 Kun for informasjon  
 Sign:

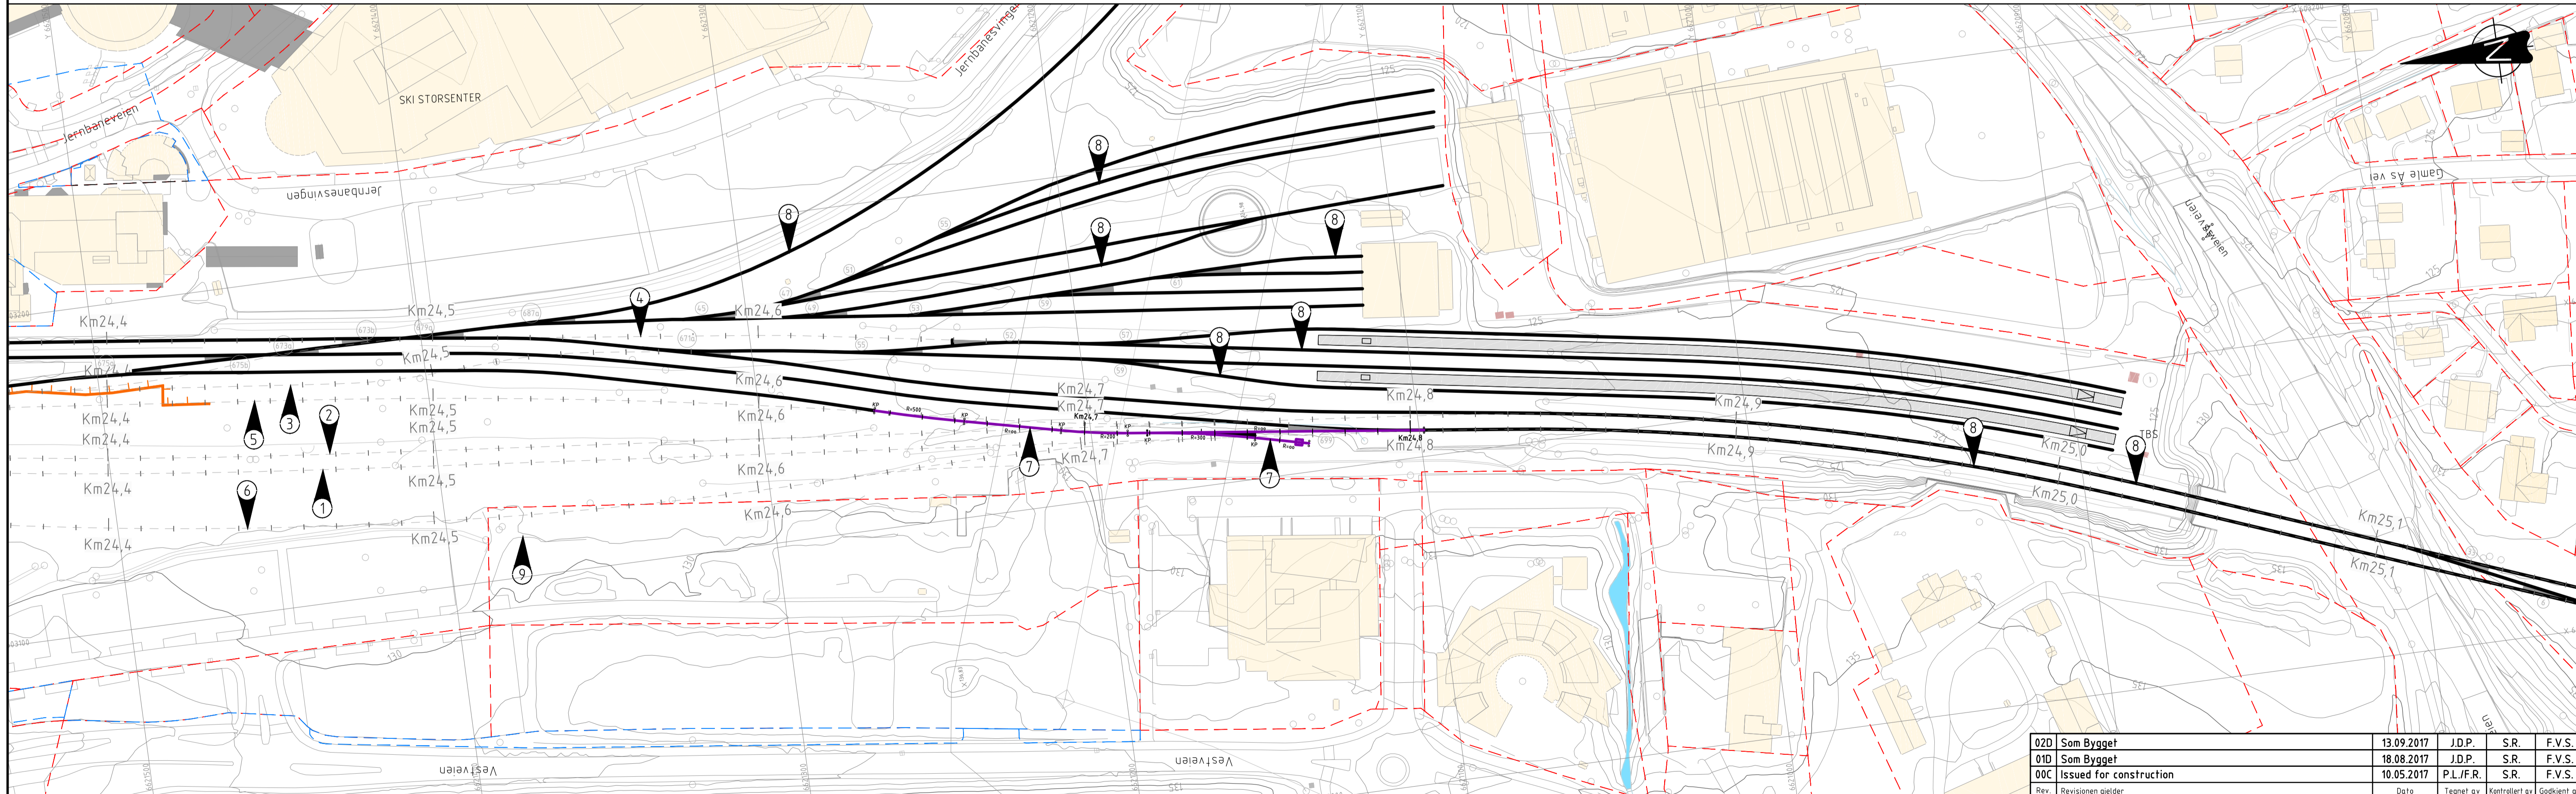

**LEGEND:**

|                         |                         |                     |         |
|-------------------------|-------------------------|---------------------|---------|
| ① Follo Line Outbound   | ⑥ Existing Tracks       | — Existing tracks   | — Ditch |
| ② Follo Line Inbound    | ⑦ Retaining Wall RW 110 | - - - Future tracks |         |
| ③ Østfold Line Outbound | ⑧ Assumed rock          | — Relocated track 4 |         |
| ④ Østfold Line Inbound  | ⑨ Existing terrain      | ● Existing Mast     |         |
| ⑤ Station Track 04      | ⑩ Company's site        | H HEB - Mast        |         |
| ⑥ Station Track 04      | ⑪ Property boundary     | ▭ Cut               |         |
| ⑦ Relocated track 4     | — Retaining wall        | ▭ Embankment        |         |

|  |              |                                 |                |             |
|--|--------------|---------------------------------|----------------|-------------|
| 02D Som Bygget                             | 13.09.2017   | J.D.P.                          | S.R.           | F.V.S.      |
| 01D Som Bygget                             | 18.08.2017   | J.D.P.                          | S.R.           | F.V.S.      |
| 00C Issued for construction                | 10.05.2017   | P.L./F.R.                       | S.R.           | F.V.S.      |
| Rev. Revisjonen gjelder                    | Dato         | Tegnet av                       | Kontrollert av | Godkjent av |
| Målestokk (AT)                             | Fase         |                                 |                |             |
| 1:1.000                                    | Lokasjon:    |                                 |                |             |
| Prod. Tegning nr                           | Oppdr. nr.   |                                 |                |             |
| Erstatning for                             | Erstattet av |                                 |                |             |
| Prosjekt: Follobaneprojektet               |              | Dokument-/tegningsnummer        | Revisjon       |             |
| Område: 90                                 |              | UOS-90-C-59110                  | 02D            |             |
| REFERANSER:                                |              | Drifts dokument-/tegningsnummer | Revisjon       |             |
| Kart kilde: Norge digitalt                 |              | TR.109831-000                   | 000            |             |
| Koordinat system:                          |              |                                 |                |             |
| Hor.: EUREF89 / UTM sone 32. Vert.: NN1954 |              |                                 |                |             |

UOS-90-C-59110\_02D\_000\_A

